



Górnośląska Spółka Gazownictwa Sp. z o.o.  
Oddział Zakład Gazowniczy w Zabrze  
ul. Mikulczycka 5, 41-800 Zabrze  
tel. 32398 50 00 fax 32 398 50 07

Jednostka Terenowa Eksploatacji Sieci w Radlinie  
ul. Rybnicka 64, 44-310 Radlin  
Tel. 32 4552402, fax (32)4552402  
e-mail: rgrybnik@gaz.zabrze.pl

Zakład Usług Geodezyjno- Kartograficzne  
„GEO-CAD” s.c.  
ul. Powstańców Śl. 2 44-340 Godów

Wasz znak:

Radlin 18.03.2013

Nasz znak: ZE6 262-432-2722013

Dot.: Uzgodnienia branżowego dla zakresu zaznaczonego na mapie  
Gołkowice ul. Leśna, Gorzyce ul. Raciborska, Gołkowice ul. Strażacka  
Gołkowice ul. Boczna


W odpowiedzi na Państwa pismo informujemy, iż w/w zaznaczonym zakresie posiadamy sieć gazową. Sieć gazowa została naniesiona na przedstawionych mapach. Odległość podstawową zachować zgodnie z Rozp. Ministra Przem. i Handlu z dnia 14.11.1995 ( Dz.U.Nr 139 z dnia 07.12.1995r. ). Skrzyżowania zabezpieczyć zgodnie z PN-91/M-34501. Prace w pobliżu naszych urządzeń wykonywać ręcznie pod nadzorem pracownika RG Rybnik odpłatnie.

*Aleksander Smusz*

Z poważaniem

KIEROWNIK ds. TECHNICZNYCH  
Rozdzielnia Gazu w Rybniku  
*Aleksander Smusz*



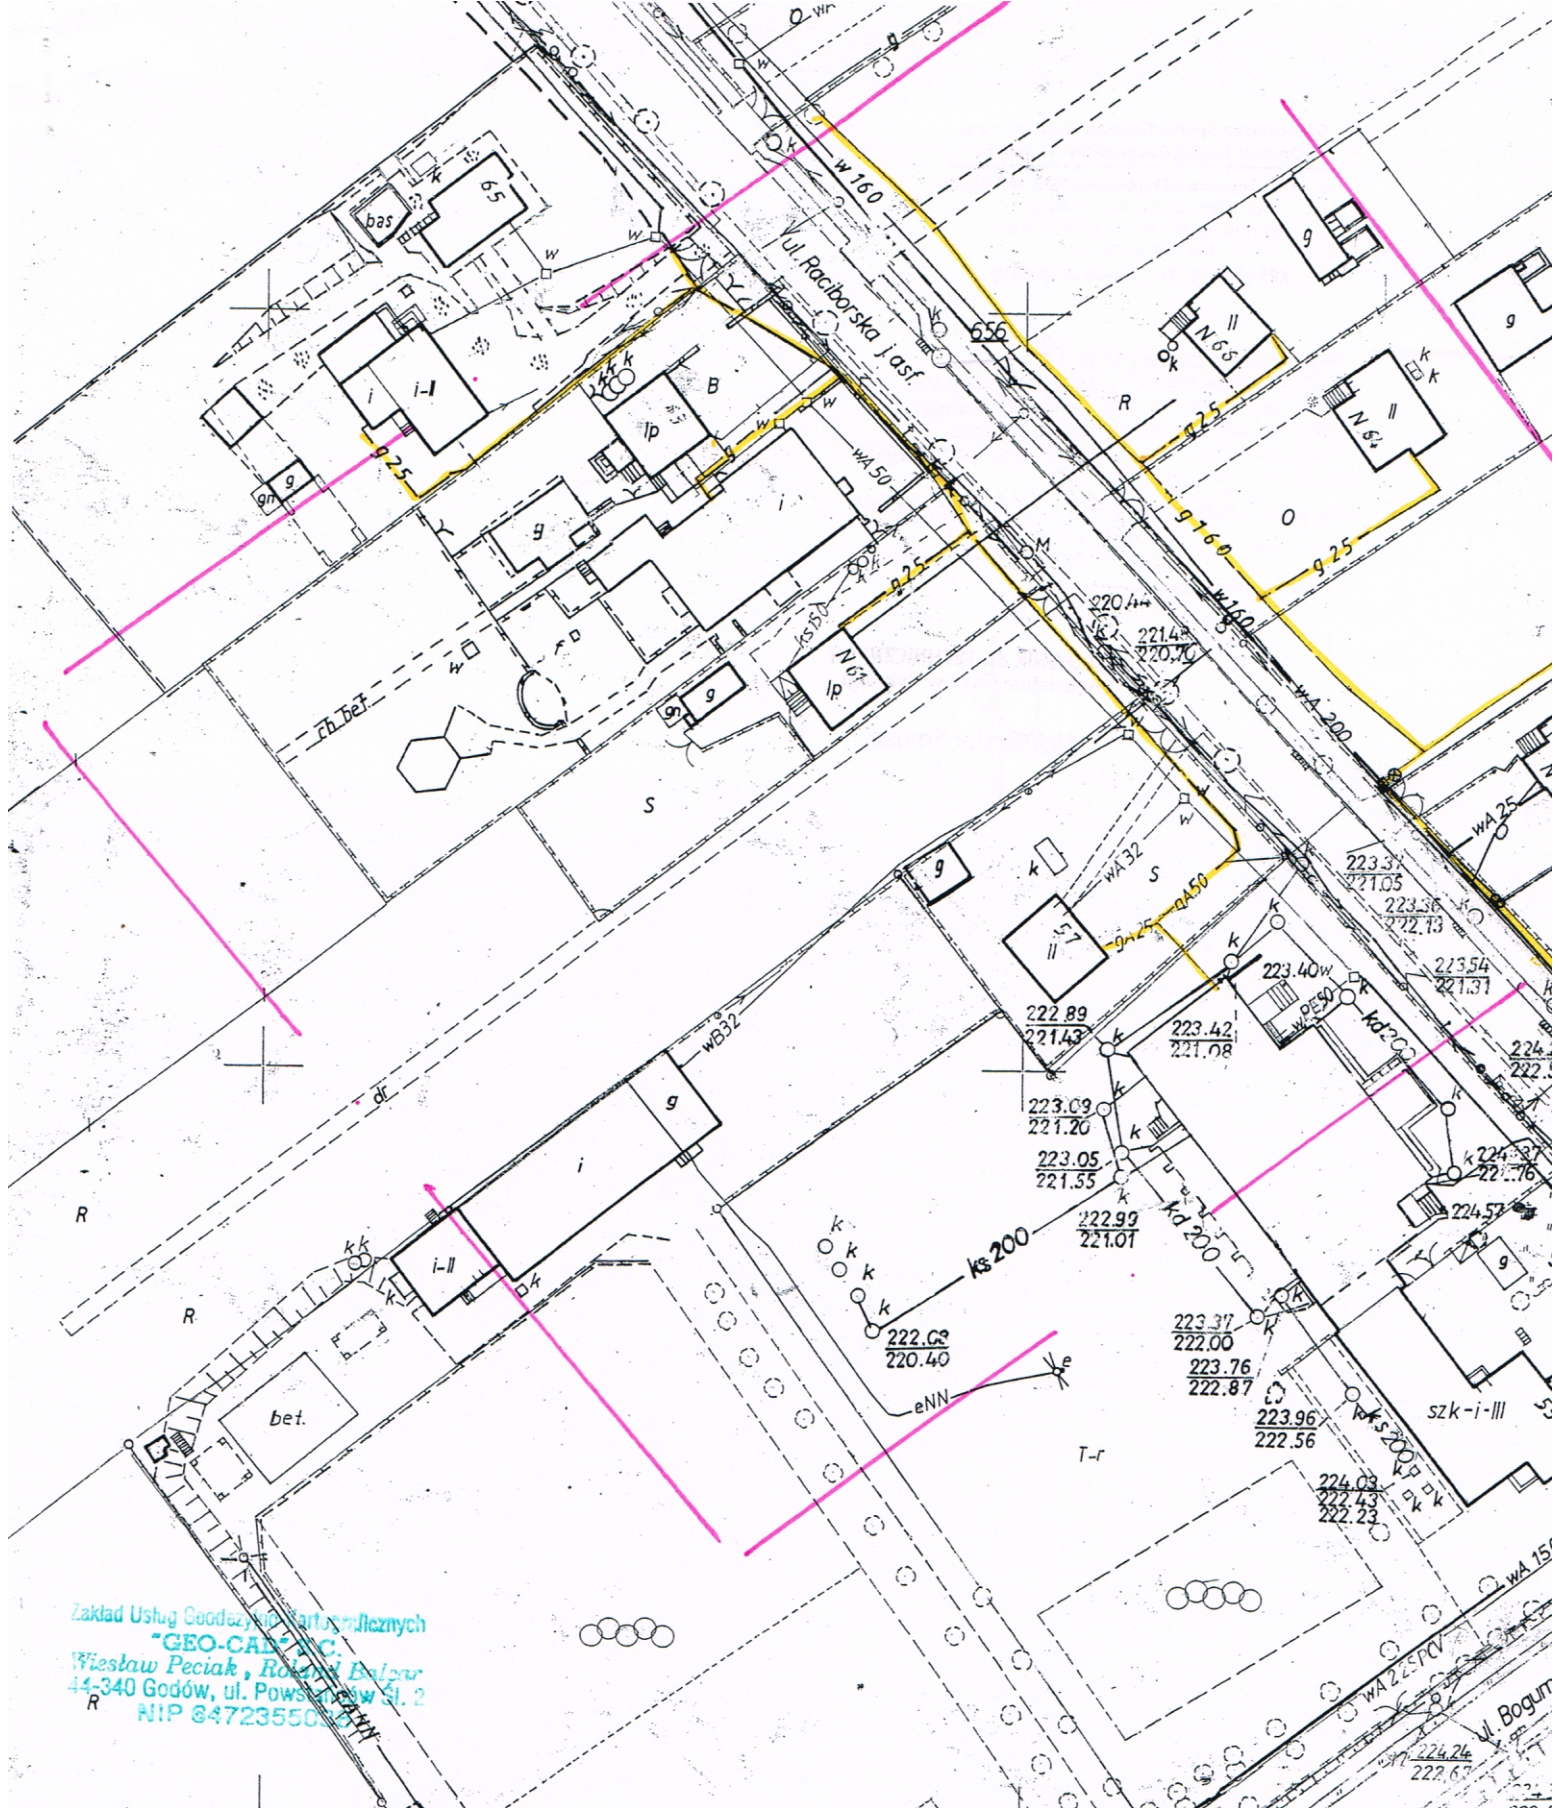

Zakład Usług Geodezyjno-Kartograficznych  
**"GEO-CAD"**  
 Wiesław Peciak, Roman Bałcar  
 44-340 Godów, ul. Powstańców Śl. 2  
 NIP 847235500

**STAROSTA WODZISŁAWSKI**  
 Powiatowy Ośrodek Dokumentacji Geodezyjnej i Kartograficznej  
 w Wodzisławiu Śląskim

Reprodukowanie, rozpowszechnianie i rozprowadzanie niniejszego dokumentu wymaga zezwolenia, o którym mowa w art. 18 ustawy z dnia 17 maja 1989r. - Prawo geodezyjne i kartograficzne (Dz. U. Nr 30, poz. 163, z późniejszymi zmianami).

2013-02-07  
 Wodzisław Śląski, dnia

z up. STAROSTY

(imię i nazwisko, podpis, stanowisko służbowe osoby upoważnionej)

**STAROSTA WODZISŁAWSKI**  
 Powiatowy Ośrodek Dokumentacji Geodezyjnej i Kartograficznej  
 w Wodzisławiu Śląskim

Poświadczam się zgodność niniejszej mapy z oryginałem przyjętym do państwowego zasobu geodezyjnego i kartograficznego w dniu .....

i zaświadczam o tym pod nr .....

L.dz. **I-369/2013**

Niniejsza mapa nie może służyć dla celów projektowych.

2013-02-07  
 Wodzisław Śląski, dnia

z up. STAROSTY

(imię i nazwisko, podpis, stanowisko służbowe osoby upoważnionej)

**KOPIA MAPY ZASADNICZEJ**

Skala 1:1000

Sekcja **-50-40 (24-c)**



Górnośląska Spółka Gazownictwa sp. z o.o.  
Oddział Zakład Gazowniczy w Zabrze

Jednostka Terenowa Eksploatacji Sieci w Radlinie  
ul. Rybnicka 64, 44-310 Radlin  
tel./fax: 32 455 39 72, 32 455 24 02  
NIP 648 23 70 513  
KRS 0000138137, REGON 277456610

Planowano sieć gazową śr/pr ~~PE~~ ~~n/pr~~  
Prace w pobliżu naszych urządzeń wykonywać  
będzie pod nadzorem pracownika RG Rybnik.  
Odległość podstawową zachować zgodnie  
z Rozp. Ministra Przem. i Handlu z dnia 14.11.1995r.  
(Dz. U. Nr 135 z dnia 07.12.1995r.).  
Uzg. pism. 2126 2621432127212013  
Wybnił dn 18.03.2013  
*Smusz*

KIEROWNIK ds. TECHNICZNYCH  
Rozdzielnia Gazu w Rybniku

Aleksander Smusz