


**KOPIA MAPY ZASADNICZEJ Z GEODEZYJNĄ INWENTARYZACJĄ
POWYKONAWCZĄ PRZYŁĄCZY KANALIZACJI SANITARNEJ**

SKALA 1 : 1000

godło mapy -50-40-(15-c)

Jednostka ewidencyjna: 241506_2 - Gorzyce
Obręb ewidencyjny: 241506_2.0003 - Czyżowice
Miejscowość: Czyżowice
ul. Strażacka 8
Układ: SG ROW,
Kronsztad 86

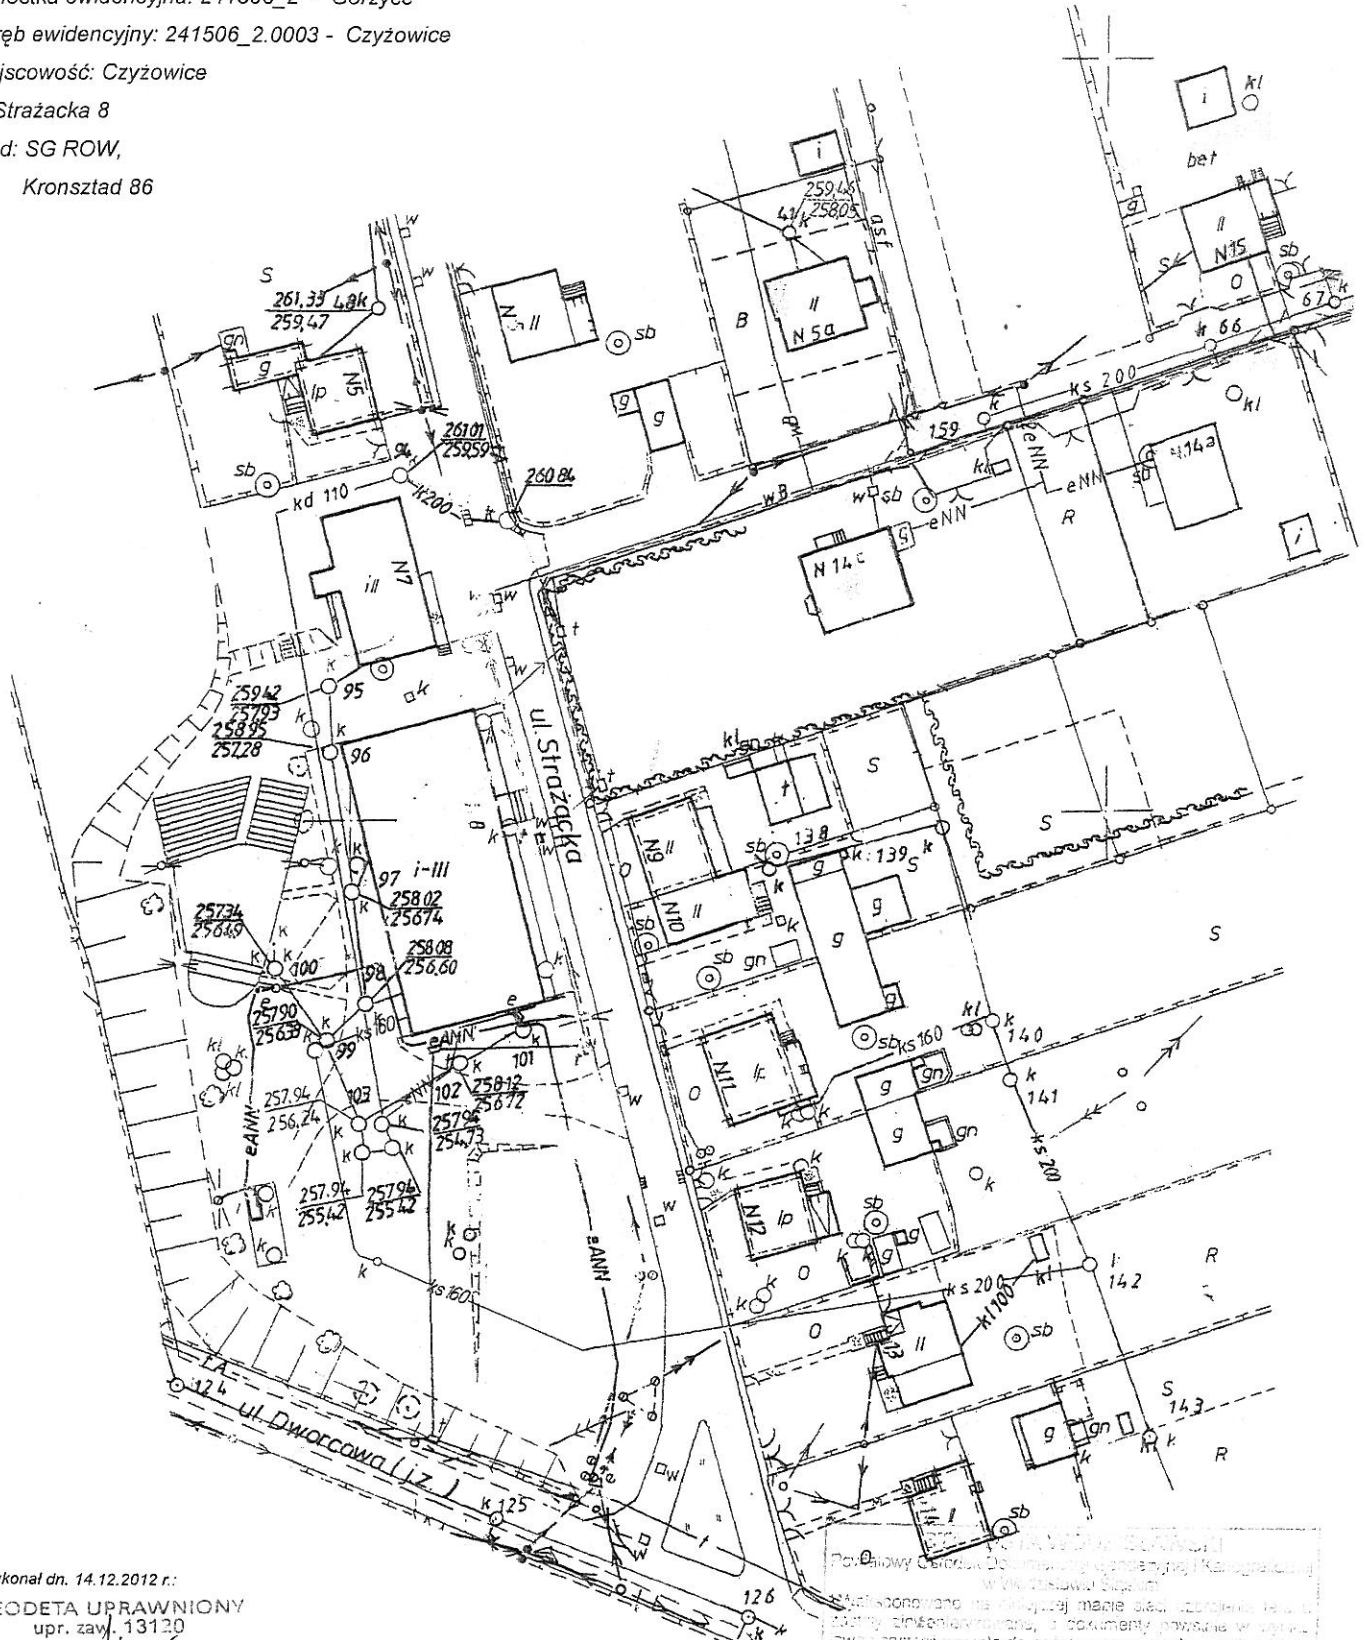

Mapę wykonał dn. 14.12.2012 r.:
GEODETA UPRAWNIONY
upr. zaw. 13120
mgr inż. *Andrzej Sapko*

