

Orange Polska
Hurt
Dostarczanie i Serwis Usług
Wydział Ewidencji i Zarządzania Danymi
o Infrastrukturze Katowice
ul. Francuska 101, 40-506 Katowice
tel.: 32 607 70 22 fax.: 32 396 64 81

Gmina Gorzyce
ul. Kościelna 15
44-350 Gorzyce

Katowice, 19 lipiec 2016 r.

Numer pisma: TODDKA/AM.211-45312/2016

Temat: Prolongata uzgodnienia zabezpieczenia istniejącej sieci teletechnicznej przy ul. Granicznej w miejscowości Turza Śląska.

Szanowni Państwo,

W odpowiedzi na pismo znak IZP.7013.0006.2015; IZP.KW-0175/16 z dnia 22.06.2016 dotyczące prolongaty uzgodnienia zabezpieczenia sieci teletechnicznej w zawiązku z przystąpieniem do kontynuacji realizacji inwestycji pn.: „Przebudowa drogi gminnej ul. Granicznej w Turzy Śląskiej”, Orange Polska, Wydział Ewidencji i Zarządzania Danymi o Infrastrukturze Katowice informuje, że przedłuża ważność wydanych uzgodnień z dnia 27.05.2009r. na okres 12 miesięcy.

Wykonawca jest zobowiązany zgłosić do ORANGE POLSKA S.A. prace w strefie sieci telekomunikacyjnej min. na 14 dni przed przystąpieniem do robót, powołując się na numer przedmiotowego pisma. Tryb i zasady zgłoszenia dostępne są na stronie: www.orange.pl/wniosek nadzor. Wykonywanie prac na sieci ORANGE POLSKA S.A. bez zgłoszenia jest naruszeniem własności ORANGE POLSKA S.A. i będzie zgłaszane organom ścigania. Powiadomienie powinno zawierać nazwę i adres wykonawcy prac oraz telefon kontaktowy. Pismo należy kierować na adres:

ORANGE POLSKA S.A.
Obsługa Techniczna Klienta w Katowicach
Wydział Utrzymania Usług i Infrastruktury
ul. Francuska 101
e-mail: DISU.RSWUUIKato2@orange.com

Z poważaniem

Aneta Małkowska
Starszy Specjalista
ds. Zasobów Infrastruktury

Nr mapy ewid. : 4
-55-32-(2-a), -(2-b)

powiat : wodzisławski
gmina : Gorzyce
obręb ewid. : Turza

MAPA ZASADNICZA

Skala 1 : 1000

Ul. Graniczna


Zam. nr 44/2009
Godów, dn. 17.CZE.2009

Z.U.G.K. "GEO-CAD" S.C.
Wiesław Peciak, Roland Balcar
44-340 Godów, ul. Powstańców Śl.
NIP 6472355038 REGON 24000533
tel. 502 128 593, 503 947 533

GEODETA UPRAWNIONY
Główny Geodeta Kraju
Jacek Skałuta

GEODETA
Roland Balcar

Starostwo Powiatowe w Wodzisławiu Śląskim
Wydział Geodezji
Powiatowy Ośrodek Dokumentacji Geodezji i Kartograficznej
W obszarze oznaczonym linią
dokonano aktualizacji treści mapy zasadniczej
Dokumenty z pomiaru
z zasoby powiatowego w dniu
i zapewdzionowaw pod nr
nie mogą być użyte do celów projektowych
projektowane obiekty będącane
pozwolenia na budowę podlegają wytyczeniu
inventaryzacji powykonawczej przez geodęzję
uprawnioną do wykonywania prac geodezji
25.CZE.2009
(data)

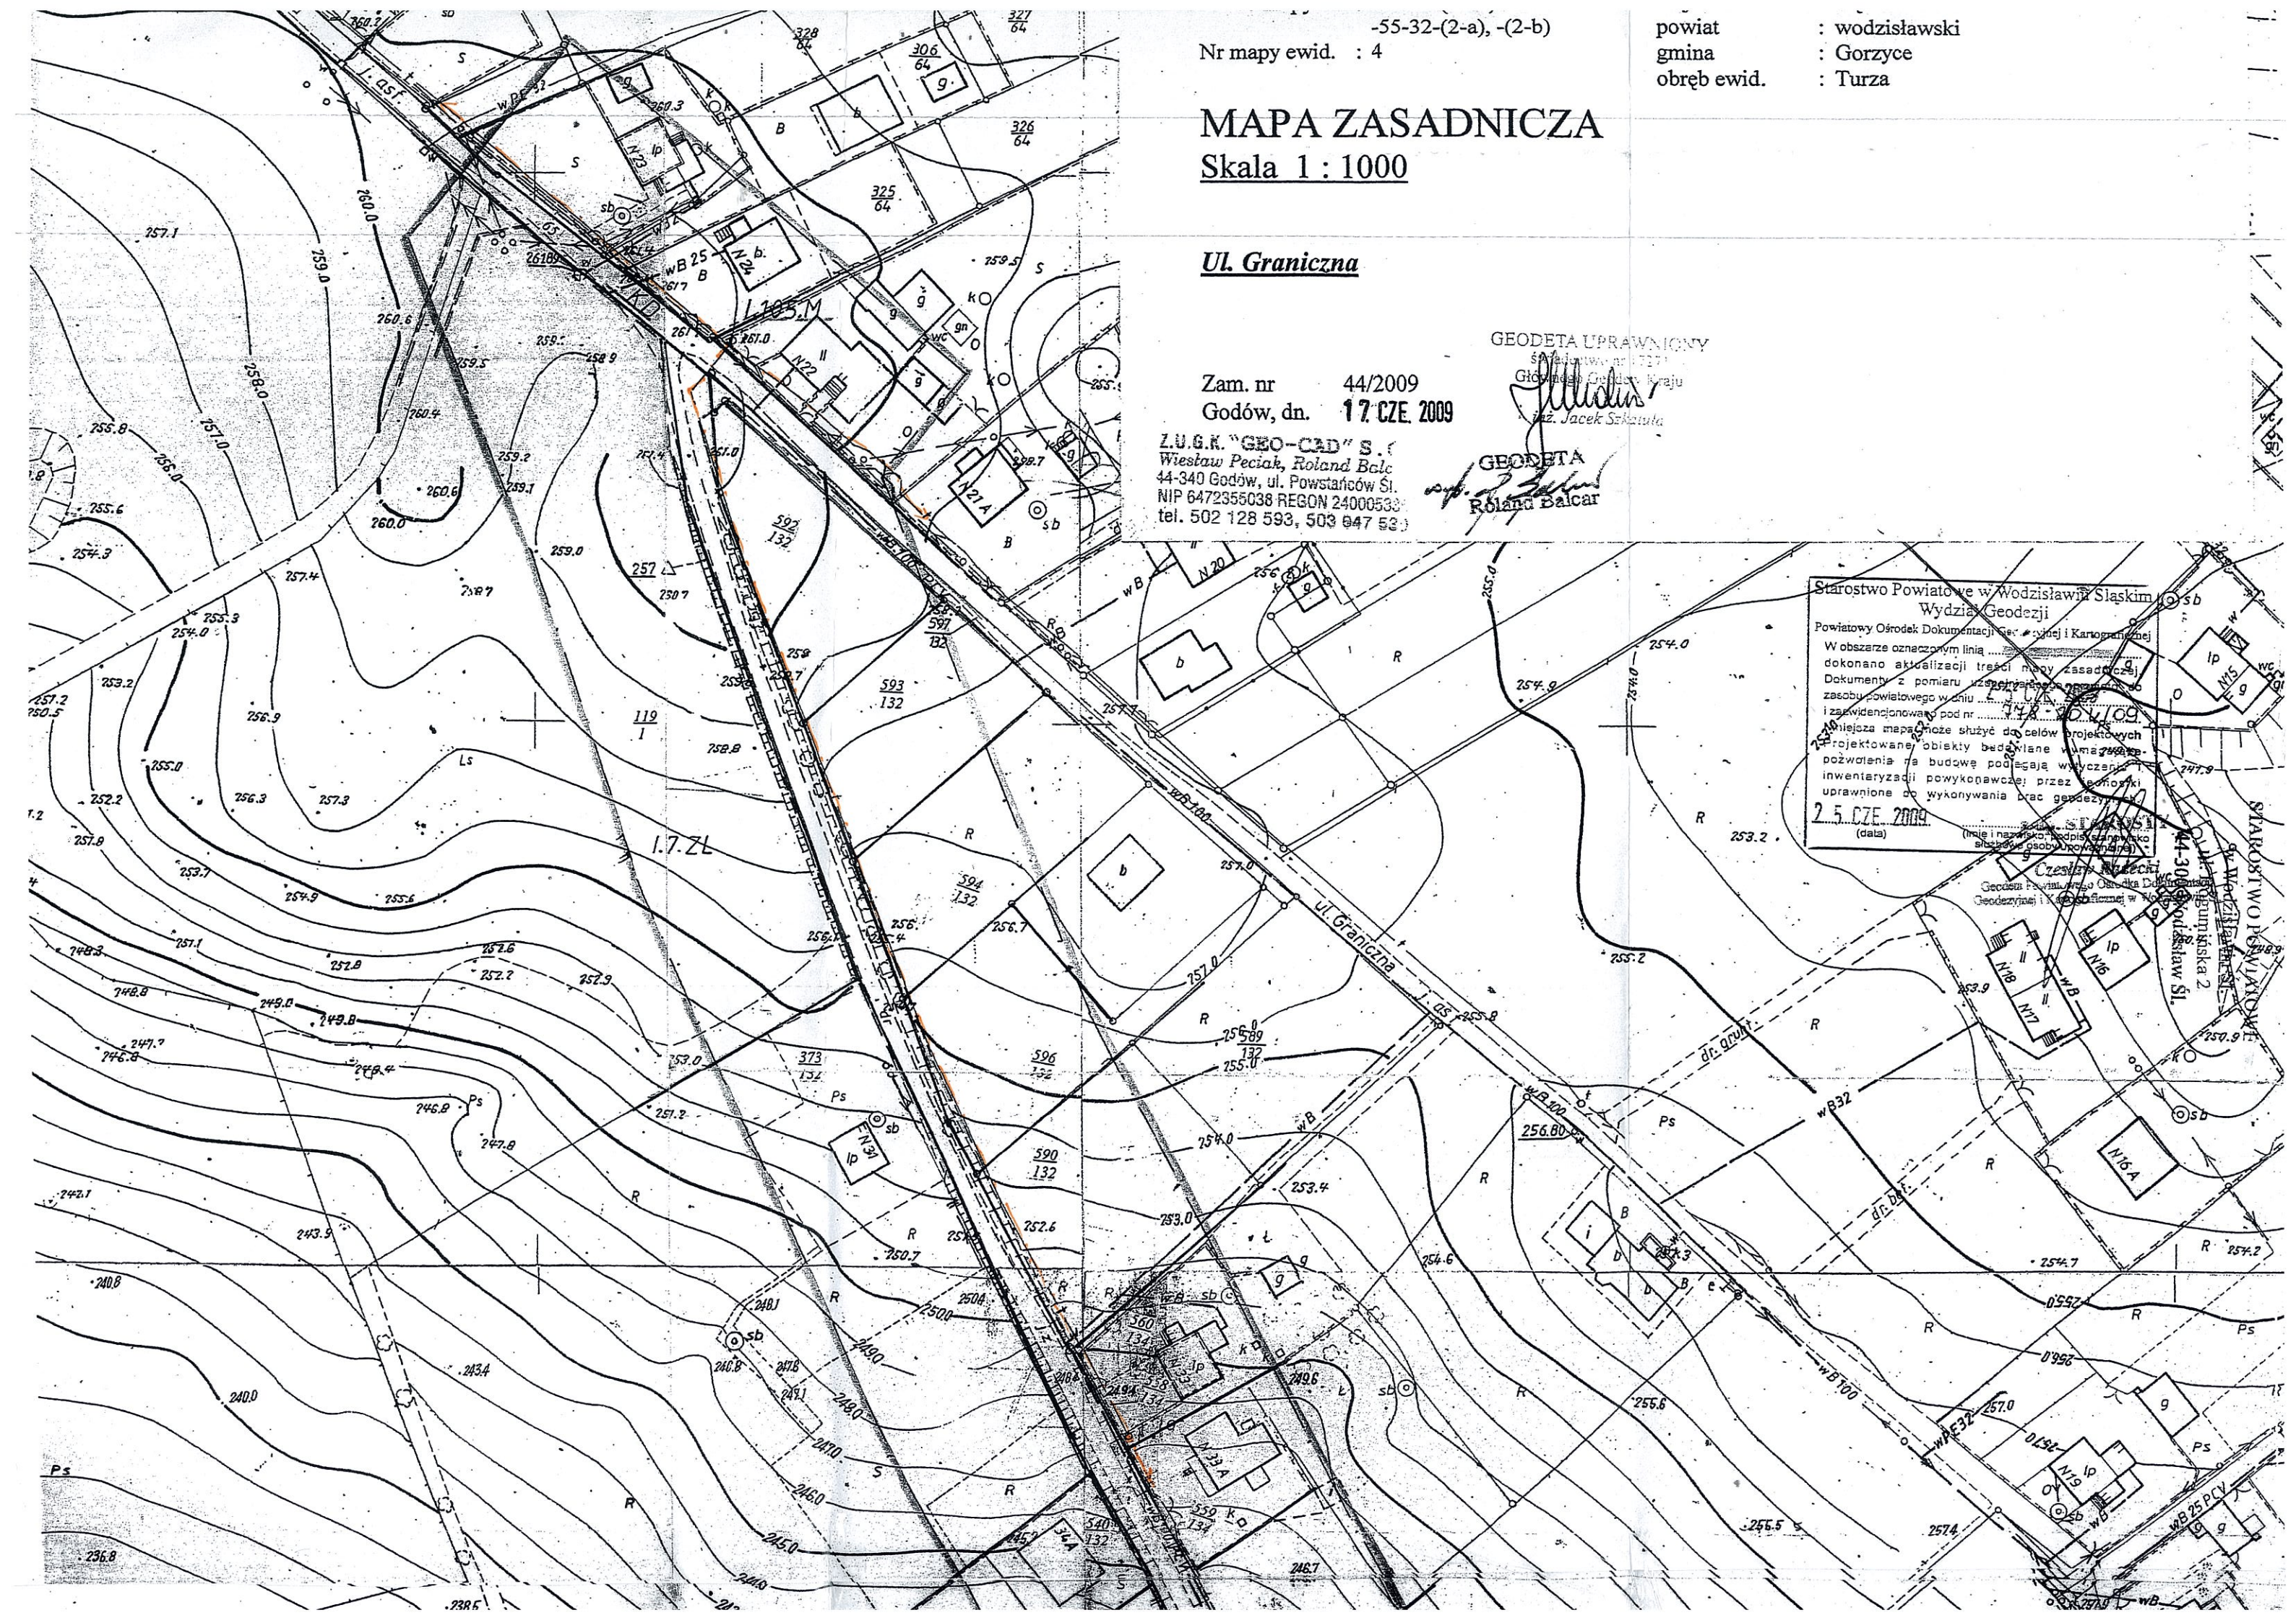

Orange Polska S.A.
Dostarczanie i Serwis Usług
Wydział Ewidencji i Zarządzania Danymi
o Infrastrukturze 1 - Katowice
ul. Francuska 101, 40-506 Katowice

Zgodnie z pismem nr
TODDUR. An. 21-45312/2ac
z dnia 19.07.2016

Linie napowietrzne NN

Turza

